

Orange Polska
Dostarczanie i Serwis Usług
Dział Ewidencji i Zarządzania Danyymi
o infrastrukturze Bydgoszcz
ul. Chodkiewicza 61, 85-067 Bydgoszcz

NANIESIENIE NR 17/PN/3358/12/2018


Istniejące urządzenia telekomunikacyjne będące w eksploatacji **TP/S.A.**

Naniesiono wg oznaczenia:

· Kable doziemne

... Kanalizacja teletechniczna

Linie napowietrzne

Powyższe stanowi informację o istniejącym uzbrojeniu telekomunikacyjnym.

23/12/2018

Date/...../.....

Podpis

Specialist

DENUL SKALA 1:1000

NR 020217C, RELACP:

END

UNOWO KRAJ.
STOWO

Km PP = 0+608.05
Wsp.N = 5968294.16
Wsp.E = 3532631.26
R = 100.0
L = 30.20
 Δ = 17.31
Styczna = 15.2
Sieczna = 1.15

$R = 100.000$
OK: 0+897.13

Grunty wsi
Runowo Kr.

248/4

248/2

Podpis

$L = 47.723$
PZ: $1+006.74$


Km PP = 0+929.63
Wsp.N = 5968389.3606
Wsp.E = 3532937.7447
R = 100.0
L = 62.84
 Δ = 36.01
Styczna = 32.5
Sieczna = 5.12

OZNACZENIA

→ TEREN OBJEKT INWESTYCJI.

KIEROWNIK
Referatu ds. budownictwa, Planowania
Przestrzennego i Gospodarki Nieruchomościami

mgr inż. Michał Bęka

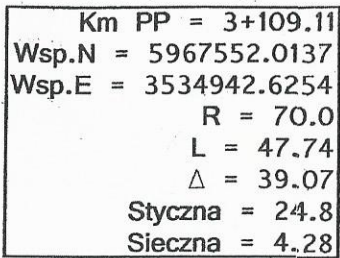

PLAN ZAGOSPODAROWANIA TERENU SKALA 1:1000

LOKALIZACJA: dz. nr ew. 252/1, 253 obręb RUNOWO TERAF.
dz. nr ew. 38, 69 obręb ZABARTOWO
dz. nr ew. 64 obręb PUSZCZA.

PLAN ZAGOSPODAROWANIA TERENU SKALA 1:1000

NAZWA ZADANIA: PRZEBUDOWA DRUGI GMINNY NR 020117C, RELACJI:
CZARNYŃ - PUSZCZA - ZABARTOWO.

LOKALIZACJA: dz. nr ew. 252/1, 253 obręb RUNOWO KRAJ.
dz. nr ew. 38, 63 obręb ZABARTOWO
dz. nr ew. 64 obręb PUSZCZA.

Orange Polska S.A.
Dział Inżynierii i Serwisu Usług
o Infrastrukturze Bydgoszcz
ul. Chodkiewicza 61, 85-667 Bydgoszcz

NANIESIENIE NR 07/RN/3359/12/2015

.....
Istniejące urządzenia telekomunikacyjne będące w eksploatacji O.P.S.A.
Naniesiono wg oznaczenia:
Kable ziemne TP
Kanalizacja teletechniczna
Linie napowietrzne TP

Powyższe stanowi informację o istniejącym uzbrojeniu telekomunikacyjnym.

Data 23.12.2015
Podpis
Specjalista
Waidemar Filipek

0+091.58
8284.0491
2119.6127
= 200.0
= 65.13
= 18.66
na = 32.9
na = 2.68

Grunty wsi
Runowo Kr.


Grunty wsi
Runowo Kr.

Grunty wsi
Puszcza

OWIĄZANIA

— TEREN OBJĘTY INWESTYCJĄ

KIEROWNIK
Referatu ds. Inwestycji, Planowania
Przestrzennego i Gospodarki Nieruchomościami
mgr inż. Michał Bąk

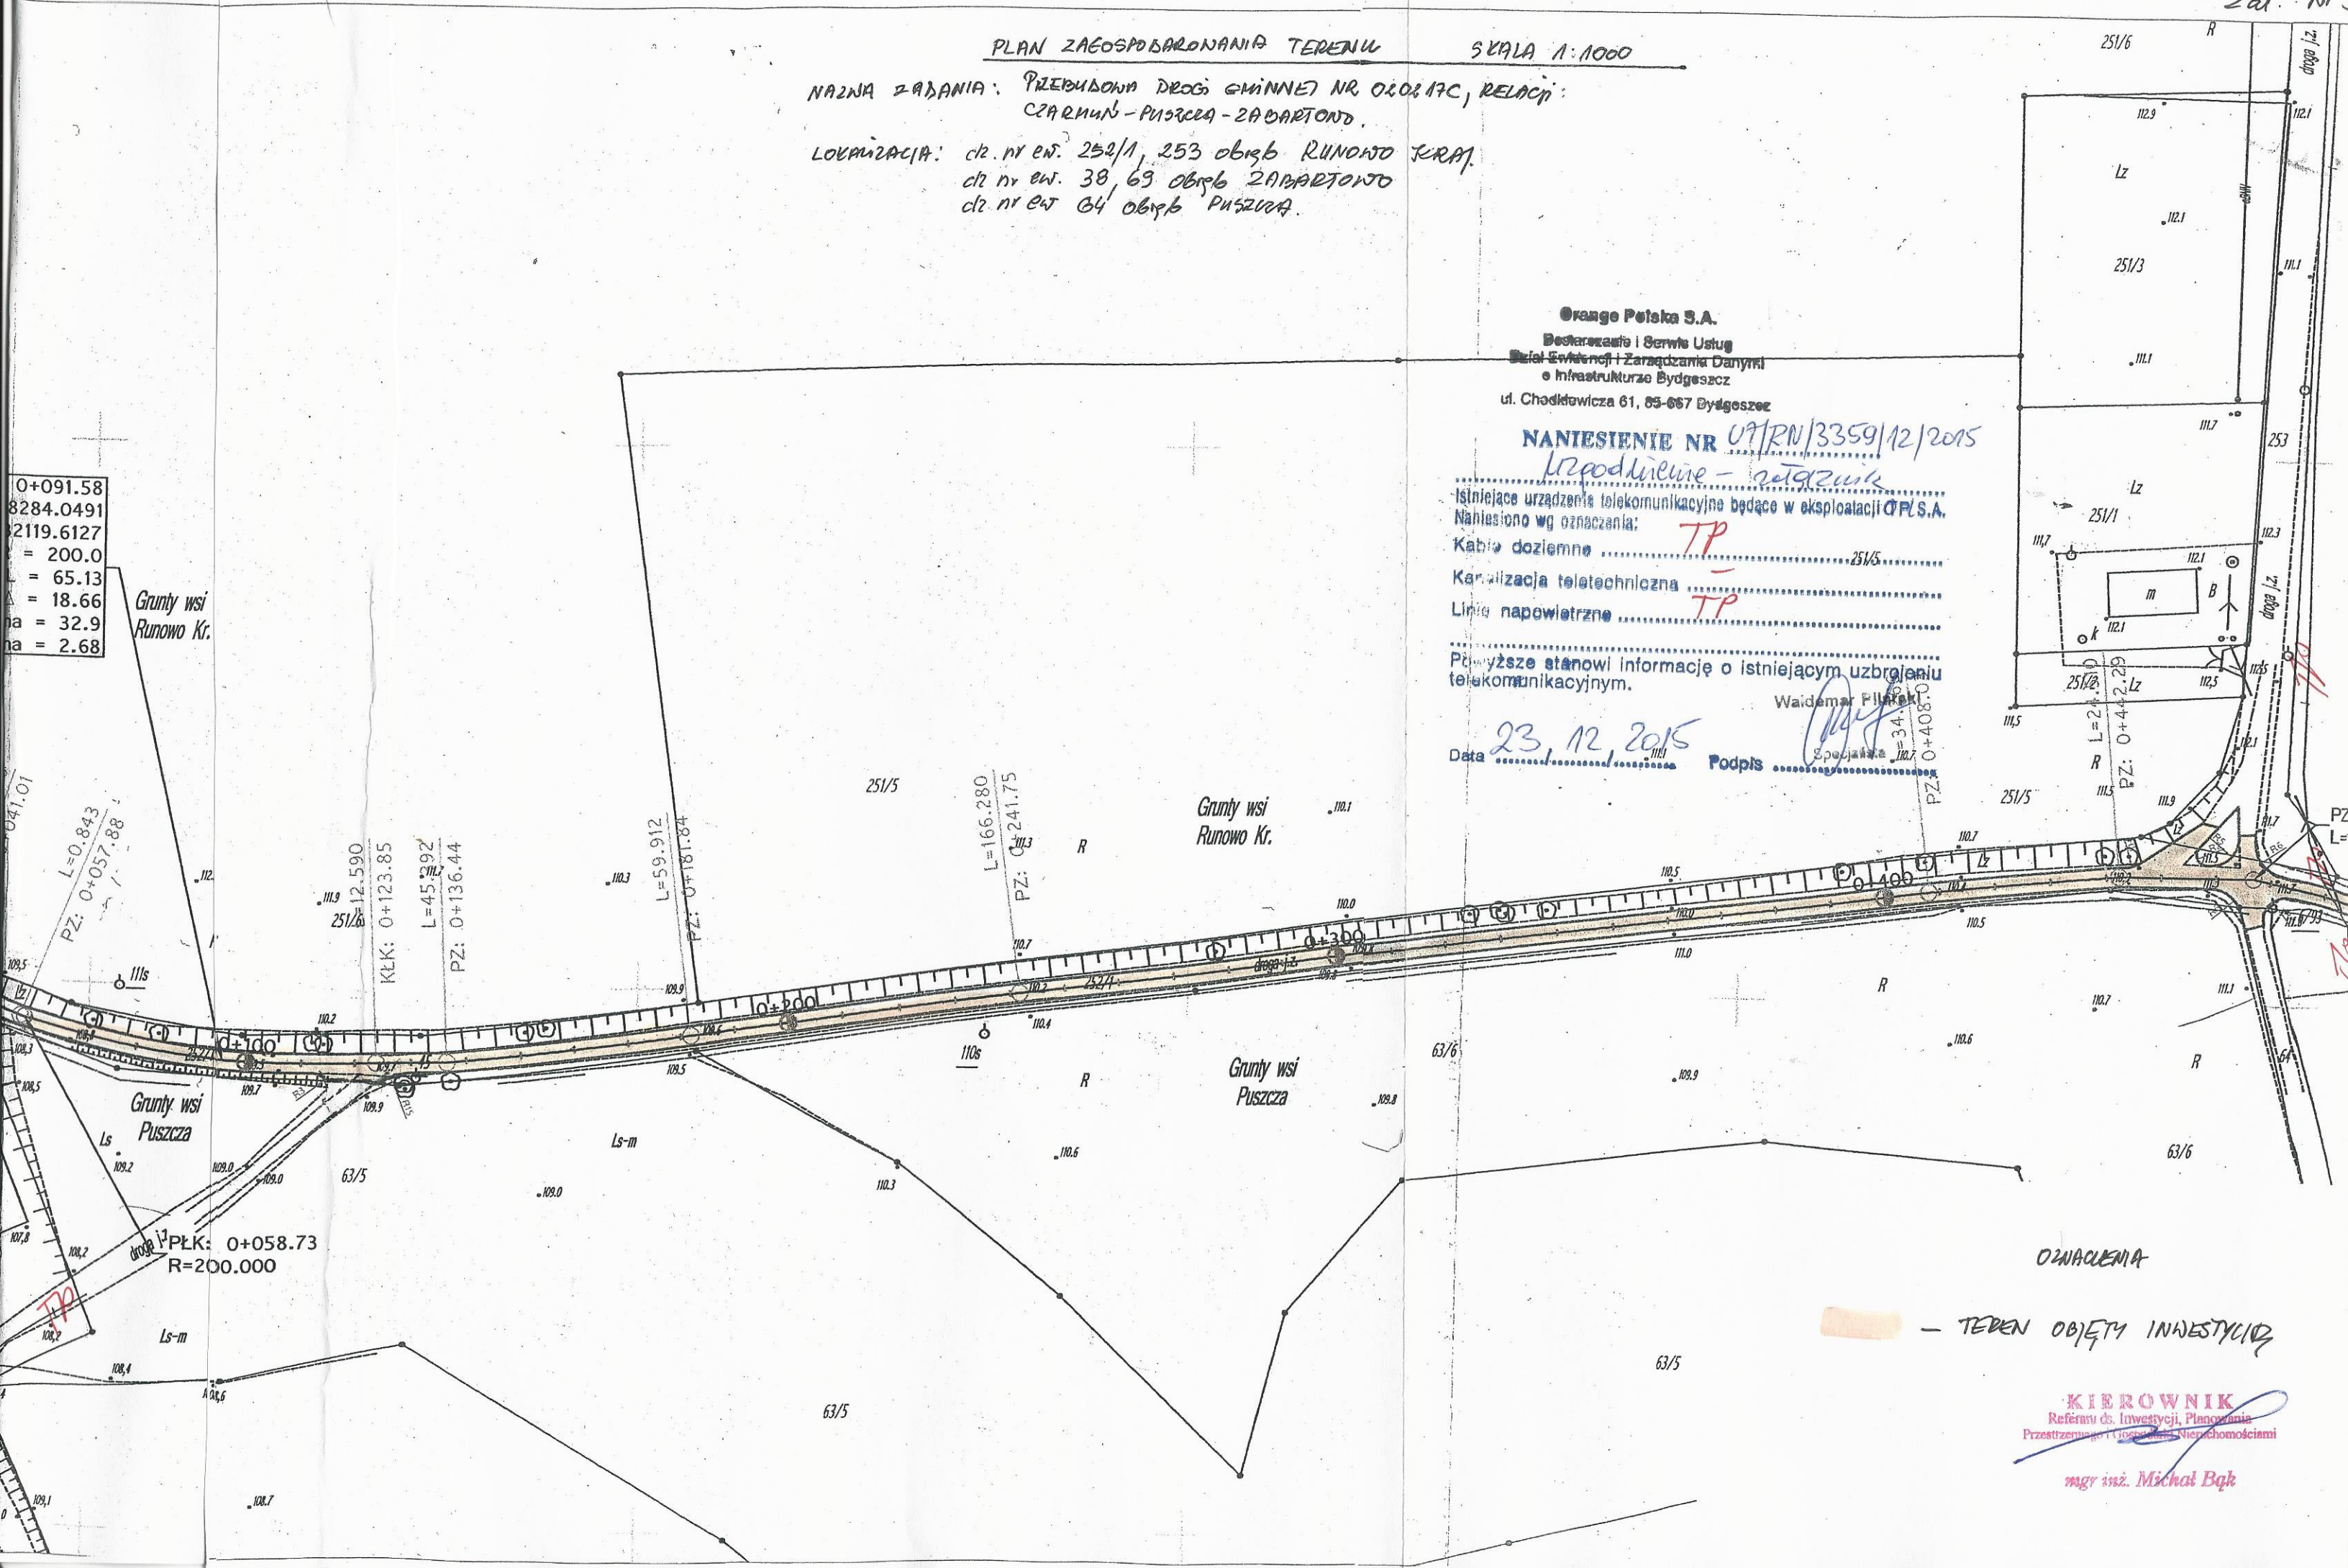

NAZWA ZADANIA: PRZEBUDOWA DRUGI GMINNY NR 020217C, RELACJI:
CZARNYŃ - PUSZCZA - ZABARTOWO.

LOKALIZACJA: dz. nr ew. 252/1, 253 obręb RUNOWO KRAJ.
dz. nr ew. 38, 69 obręb ZABARTOWO
dz. nr ew. 64 obręb PUSZCZA.

Orange Polska S.A.

Dostarczanie i Serwis Usług
Dział Ewidencji i Zarządzania Danymi
o Infrastrukturze Bydgoszcz

ul. Chodkiewicza 61, 85-667 Bydgoszcz

NANIESIENIE NR U7/RN/33.59/12/2015


Istniejące urządzenia telekomunikacyjne będące w eksploatacji O.P.S.A.
Naniesiono wg oznaczenia:

Kable doziemne TP

Kanalizacja teletechniczna TP

Linie napowietrzne TP

Powyższe stanowi informację o istniejącym uzbrojeniu
telekomunikacyjnym.

Waldemar Pilarzki


Data 23.12.2015 Podpis [Signature] Specjalista

OZNACZENIA

— TEREN OBJĘTY INWESTYCJĄ

KIEROWNIK
Referat ds. Inwestycji, Planowania
Przestrzennego i Gospodarki Nieruchomościami

mgr inż. Michał Bąk

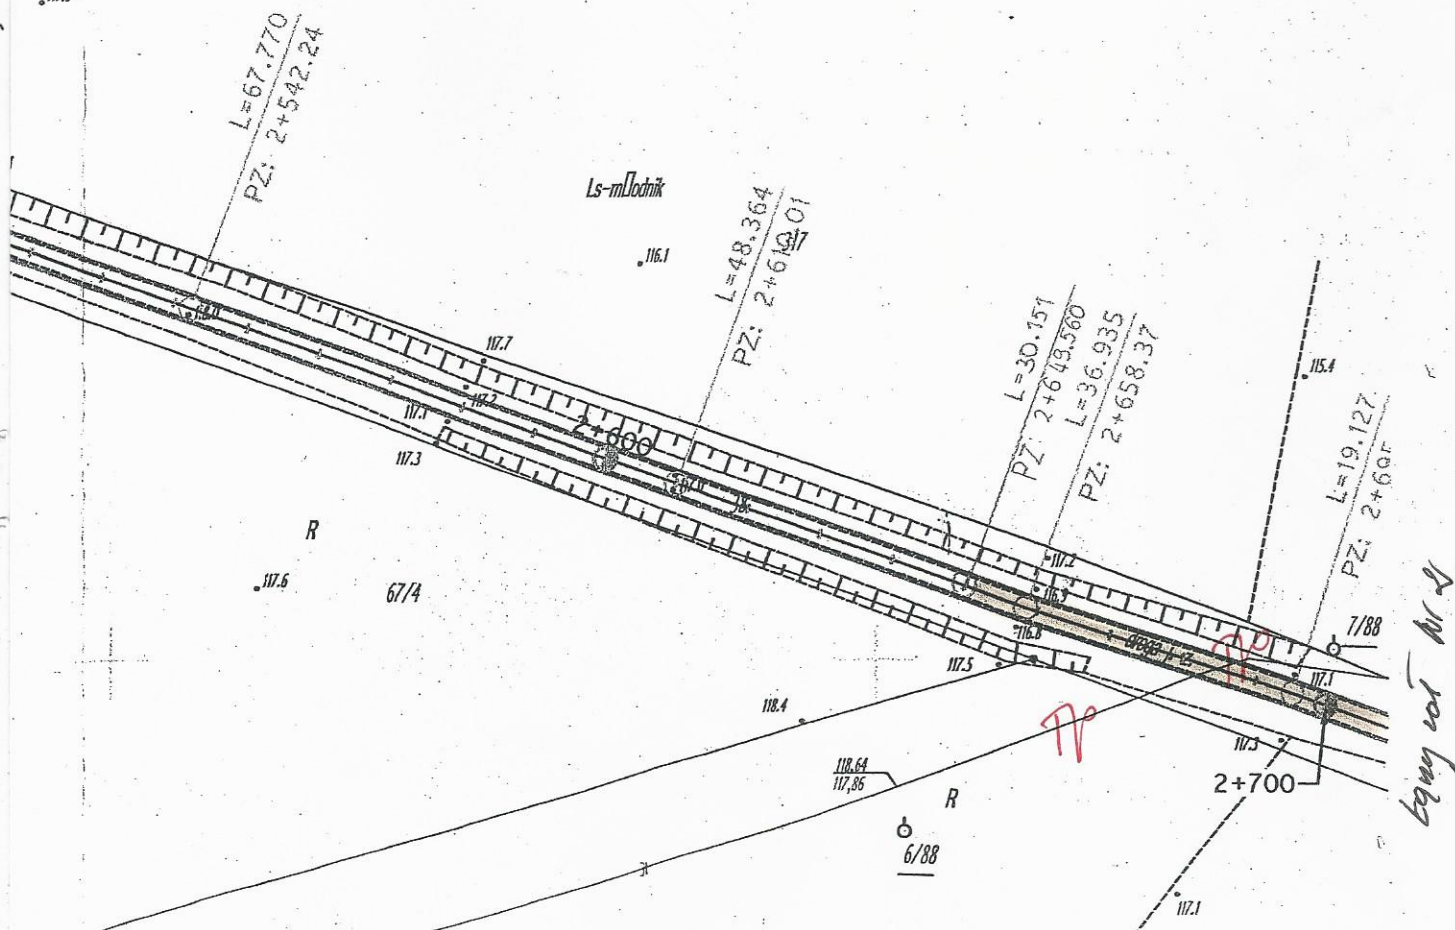



Orange Polska S.A.

Domena Hurt

Dostarczanie i Serwis Usług, Ewidencja i Standardy Infrastruktury

Dział Ewidencji i Zarządzania Danymi o Infrastrukturze Bydgoszcz

Adres do korespondencji:

ul. Chodkiewicza 61, 85-667 Bydgoszcz

tel.: 52 375 92 95

Gmina Więcbork

ul. Mickiewicza 22

89-400 Więcbork

Bydgoszcz, dnia 23 grudnia 2015r.

Numer pisma: TODDWBU/3359/85178/U7/2015

Temat: przebudowa drogi gminnej nr 020217C relacji: Czarnuń- Puszcza- Zabartowo.

Szanowni Państwo,

informujemy, że uzgadniamy przedstawiony projekt. Przy realizacji procesu budowy wymagane jest spełnienie następujących uwarunkowań, które są integralną częścią uzgodnienia:

1. Wykonawca jest zobowiązany zgłosić do ORANGE POLSKA S.A. prace w strefie sieci telekomunikacyjnej min. na 14 dni przed przystąpieniem do robót, powołując się na numer przedmiotowego pisma. Tryb i zasady zgłoszenia dostępne są na stronie: www.orange.pl/wniosekondzor. Wykonywanie prac na sieci ORANGE POLSKA S.A. bez zgłoszenia jest naruszeniem własności ORANGE POLSKA S.A. i będzie zgłaszane organom ścigania. Powiadomienie powinno zawierać nazwę i adres wykonawcy prac oraz telefon kontaktowy. Pismo należy kierować na adres:

ORANGE POLSKA S.A.

Obsługa Techniczna Klienta w Olsztynie

Wydział Utrzymania Usług i Infrastruktury

ul. Chodkiewicza 61

85-667 Bydgoszcz

fax 52 348 91 56

2. Ustala się **2-metrową** strefę ochronną z każdej strony naszych urządzeń. W strefie ochronnej prace należy prowadzić ręcznie;
3. Roboty budowlano – montażowe w obrębie sieci telekomunikacyjnej wykonywać zgodnie z normami i przepisami obowiązującymi w budownictwie łączności ręcznie i pod nadzorem upoważnionego przedstawiciela ORANGE POLSKA S.A. Dostarczanie i Serwis Usług Obsługi Technicznej Klienta we Wrocławiu;
4. Lokalizację podziemnych urządzeń telekomunikacyjnych w terenie należy potwierdzić za pomocą przekopów kontrolnych, a w przypadku odkrycia w trakcie robót ziemnych urządzeń nienaniesionych na planie należy je zabezpieczyć i powiadomić użytkownika oraz inspektora nadzoru. Istniejącą sieć teletechniczną eksploatowaną przez ORANGE POLSKA S.A. na załączonym podkładzie geodezyjnym oznaczono **TP**;


5. W strefie projektowanych wykopów kanalizację telefoniczną zabezpieczyć przed uszkodzeniem zgodnie z przedstawionym rozwiązaniem technicznym. Dodatkowe szczegóły zabezpieczenia ustalić na roboczo z naszym przedstawicielem. Koszty zabezpieczenia ponosi naruszający stan istniejący;
6. W przypadku zmiany rzędnych terenu należy wyregulować poziom ram studni do projektowanej niwelety. Zachować normatywne przykrycie kanalizacji teletechnicznej;
7. Miejsca zbliżeń i skrzyżowań oraz elementy zanikowe sieci telekomunikacyjnej przed ich zasypaniem podlegają obowiązkowi zgłoszenia użytkownikowi, tj. Wydział Utrzymania Usług i Infrastruktury w Bydgoszczy ul. Chodkiewicza 61, fax. 52 348 91 56;
8. W przypadku uszkodzenia sieci telefonicznej, wobec przedsiębiorstwa prowadzącego roboty ziemne, egzekwowane będzie wyrównanie szkody na podstawie kalkulacji powykonawczej oraz strat tytułem braku transmisji, sporządzonej przez ORANGE POLSKA S.A.;
9. Po zakończeniu prac inwestor jest zobowiązany do pisemnego zgłoszenia z 14-dniowym wyprzedzeniem – na adres podany w punkcie 1 niniejszego pisma – wykonane zadanie do odbioru technicznego w zakresie miejsc kolizyjnych z sieciami teletechnicznymi oraz otrzymania pisemnej akceptacji w formie protokołu odbioru lub notatki służbowej.
10. Niniejsze uzgodnienie ważne jest jeden rok od daty jego wydania.

Uwagi:

- w miejscach zbliżeń na wjazdach oraz w przypadku odkrycia, urządzenia telekomunikacyjne zabezpieczyć rurą dwudzielną typu A110 PS;

Z poważaniem

Waldemar Pilarski



Starszy Specjalista

ds. Ewidencji i Zarządzania Danymi o Infrastrukturze